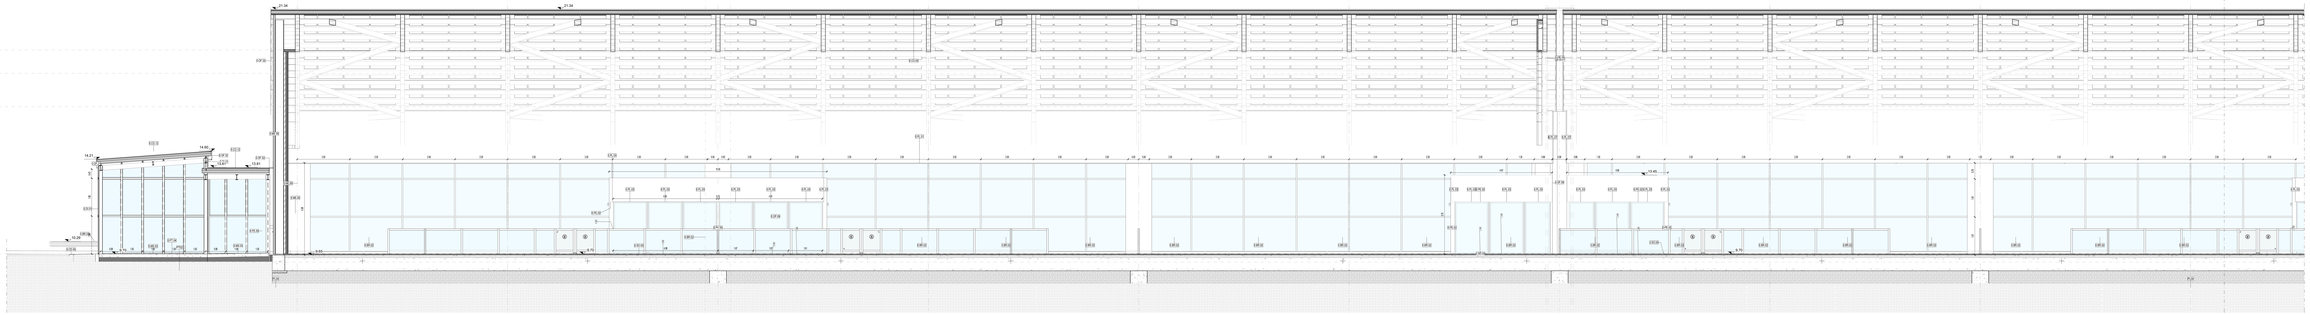

Terminal Partenze - Sezione QH/QI - EE

Scala 1 : 50

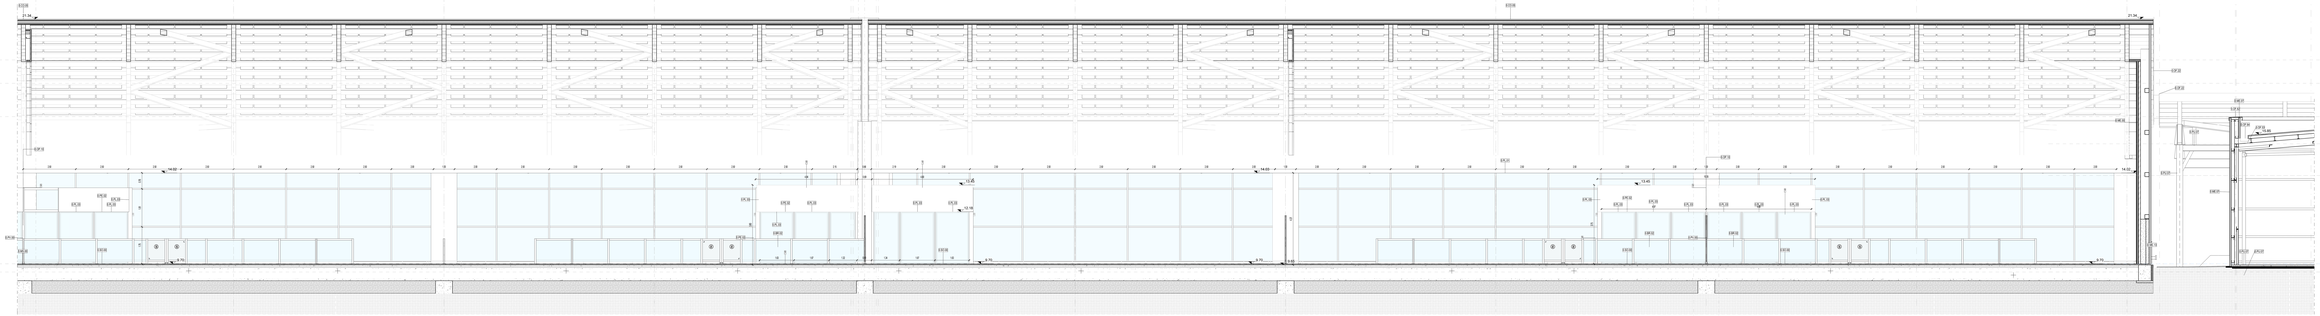

Terminal Partenze - Sezione QG/QH - EE

Scala 1 : 50

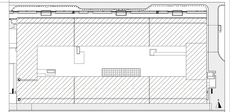

LEGENDA GRAFICA

0.00 ... QUOTA FINITO PIANTA	ASSE STRUTTURALE		LINEA DOGANALE
0.00 ... QUOTA FINITO SEZIONE	DIMENSIONE LINEARE		LINEA DI PENDENZA

XXX XXX — Nome Locale
00 — Numero Locale
S.P. — Area
S — Superficie
P — Perimetro
Z — Altezza con dislivello
Nome Locale

ETICHETTA PORTE
Dimensione nella

ETICHETTA MURO

INDICAZIONE NORD/SUD

INDICAZIONE NORD

Gli elementi campiti in arancione sono previsti in progetto ma esclusi in appalto

Area non soggetta ad intervento
Locali esclusi dall'intervento in appalto

Area a rustico
Locali consegnati a rustico

Perimetrazione esclusa
Pav. esclusa dall'intervento in appalto

CAPOSALDO FISSO

CAPOSALDO FISSO: N/S 4307454.7332; E/O 1837969.8011; QUOTA ALTIM. 9.00

DISPOSITIVI DI SICUREZZA

D.I.V.01 PUNTO DI INCIDENZA DI ANCORAGGIO ESTREMITA'	D.I.V.02 PUNTO DI INCIDENZA DI ANCORAGGIO	D.I.V.03 FUNE IN ACCIAIO	D.I.V.00 PUNTO DI ANCORAGGIO		

PARTIZIONI VERTICALI		PARTIZIONI ORIZZONTALI		INFISSI	
ME	MURATURE ESTERNE	**PT**	PAVIMENTI	**PI**	PORTE INTERNE
MI	MURATURE INTERNE	**MS**	MASSETTI	**PE**	PORTE ESTERNE
DI	DIVISORI	**PN**	PAVIMENTI ESTERNI	**FI**	FINESTRE INTERNE/ESTERNE
PA	PANNELLI	**CO**	COPERTURE	**LU**	LUCERNARI
PL	PLACCATURE	CONTROSOFFITTI		**FC**	FACCIATE CONTINUE
PV	PARETI VETRATE				
RI	RIVESTIMENTI	**CS**	CONTROSOFFITTI		
		VL	VELETTE		

ALTRI ELEMENTI

RN	RINGHIERE NEI VANI DI CORRIDIANA	**AR**	ARREDI	**BR**	PARAPOLPI
PU	PLUVIALI ESTERNI E CANALINE	**BC**	SCALE (Pinkelas)	**SO**	SOGLIE
		GP	OPERE PREFABBRICATE	**OF**	OPERE IN FERRO
SA	SANITARI	**VE**	AIUOLE / ALBERI	**LV**	TATTILNAAPPE

FINITURE

B - Zoccolino

B01 Rivestimento ceramico parietale efficiente dal fuoco
B02 Rivestimento ceramico parietale efficiente dal fuoco con finitura a scaglie marmo H 150 mm
B03 Rivestimento ceramico parietale efficiente dal fuoco con finitura a scaglie marmo H 150 mm
B04 Rivestimento ceramico in lastre gres porcellanato effetto cemento a modelli lineari H 150 mm
B05 Rivestimento ceramico in lastre gres porcellanato effetto cemento a modelli lineari H 150 mm
B06 Rivestimento ceramico in lastre gres porcellanato effetto cemento a modelli lineari H 150 mm
Bianco - Non sono previsti zoccolini

W - Pareti e Soffitti

W01 Pareti in muratura di laterizio o blocchetto tonalite con intonaco
W02 Pareti di installazione a lastra cementate con cassaforte H 100 mm
W03 Pareti in muratura di blocchi di calcestruzzo Dim. 12x40 cm
W04 Rivestimento ceramico in lastre gres porcellanato effetto pietra a modelli chiaro
Bianco - Non sono previsti soffitti

C - Controsoffitto

C01 Pareti in cartongesso
C02 Soffitto in gesso
C03 Pareti in lastre di fibrocemento precolorate Larghezza 60 mm
C04 Pareti finitura alluminio preverniciato Larghezza 60 mm
C05 Pareti finitura alluminio preverniciato Dim. variabili
C06 Pareti in lastre di gesso Dim. 60x60 mm
Bianco - Non sono previsti controsoffitti

L - Pavimenti e Rivestimenti

LP01 Pavimento ceramico in lastre gres porcellanato effetto cemento a modelli lineari Dim. 120x60 cm
Bianco - Non sono previsti rivestimenti

0 5m 25m 50m

ENAC
Ente Nazionale per l'Aviazione Civile

AEROPORTO CIVILE DI LAMEZIA TERME (CZ)

LOTTO L1 - Sviluppo aeroridazione passeggeri
CUP: H84C02000030000
LOTTO L2 - Interventi per la security e la digitalizzazione
CUP: H88C02000036002
LOTTO L4 - Potenziamento delle reti di sottoservizi e impianti tecnologici
CUP: H84C02000040009

PROGETTO ESECUTIVO

LOTTO 1

ARCHITETTURA - STATO DI PROGETTO - AMBITO 01
Terminal Partenze - Sezione E-E

GRUPPO DI PROGETTAZIONE
Raggruppamento Temporaneo di Professionisti

Andrea Vaona Manager Ingegneria Integrata specialista Ing. Filippo Bruno Ing. Giovanni Battista Pasetti Ingegneria strutture Ing. Alessandro Cancellari Ing. Giovanni Cancellari
Ing. Luca Ciabatti
Ing. Luca Ciabatti

Andrea Vaona Ing. Gianpaolo Pasetti Ingegneria Specialista Impianti Ing. Giovanni Pasetti
Ing. Daniele Tugnoli
Ing. Giovanni Pasetti
Ing. Luca Ciabatti

Direttore tecnico ing. Nicolapaolo Carlo Bonacquer Lopez
Responsabile sicurezza Ing. Pietro Tesi Ciabatti

Direttore tecnico arch. Emanuele Valle
Ingegneria architettonica
Ing. Giovanni Cancellari
arch. Leonardo Cancellari

Direttore tecnico e progettazione strutturale
Ing. Gianluca Gattari
Responsabile sicurezza in cantiere
Ing. Matteo Pagnoni

CODICE ELABORATO										REVISIONE				
Fase	Lotto	Ambito	Disciplina	Tipo	Numero	Rev.	Scala	N.	Data	N.	Data	Descrizione
E	L1	01	ARC	SZ	07	0	As-built	0	15/04/2025	1	15/04/2025	AGGIORNAMENTO
								2				
								3				
NOME FILE: 001-01-E-L1-01-ARC-SZ-07-0.dwg								**REDAZIONE:**		RCI		VALUE 3.0

Vista dal Committente: **Società Aeroporti Calabria S.p.A.**

INTERVENTO FACENTE PARTE DEL

Contratto d'appalto n.0 Prot. CE-125-A/NT

IL RESPONSABILE DEL PROCEDIMENTO
Ing. Pantaleone Saracco

IL POST HOLDER DI ERCA
STEFANO COLL. GERVASI MANAGER Costa Pecha
PIZZIGHELLA FERRARA MANAGER Sabino Mele
ACCOUNTABLE MANAGER Pantaleone Saracco

Approvazione **ENAC**